



左上


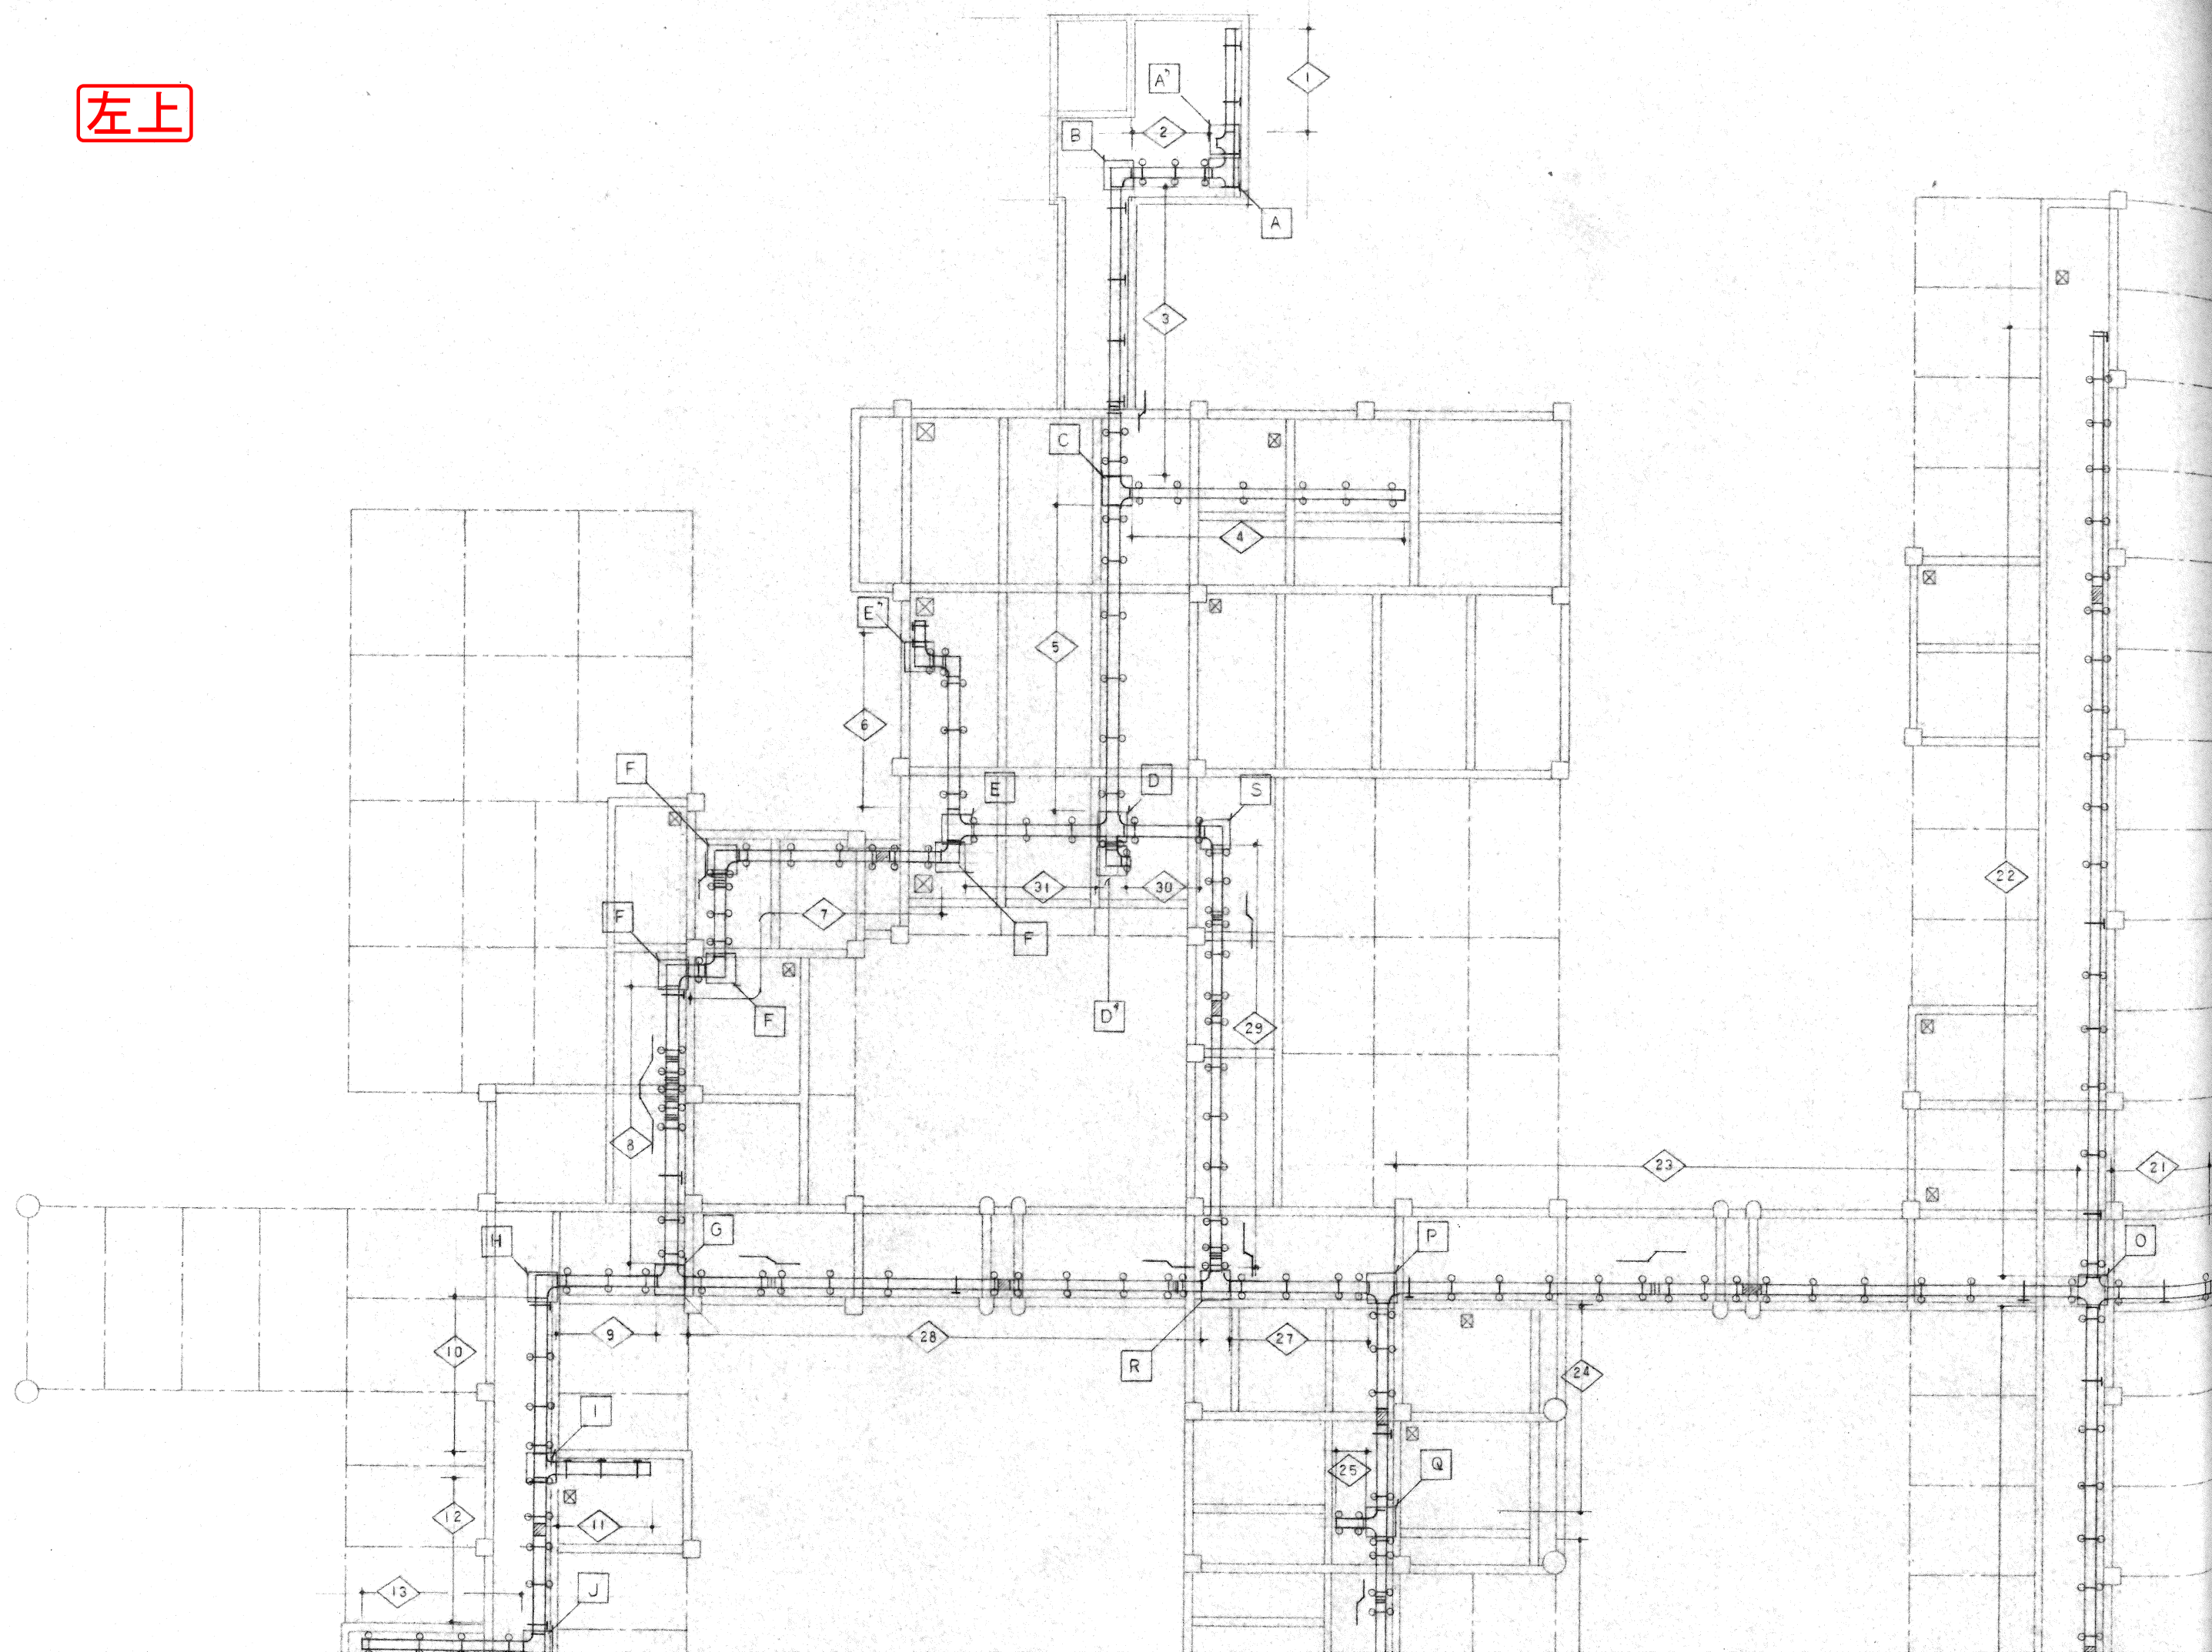


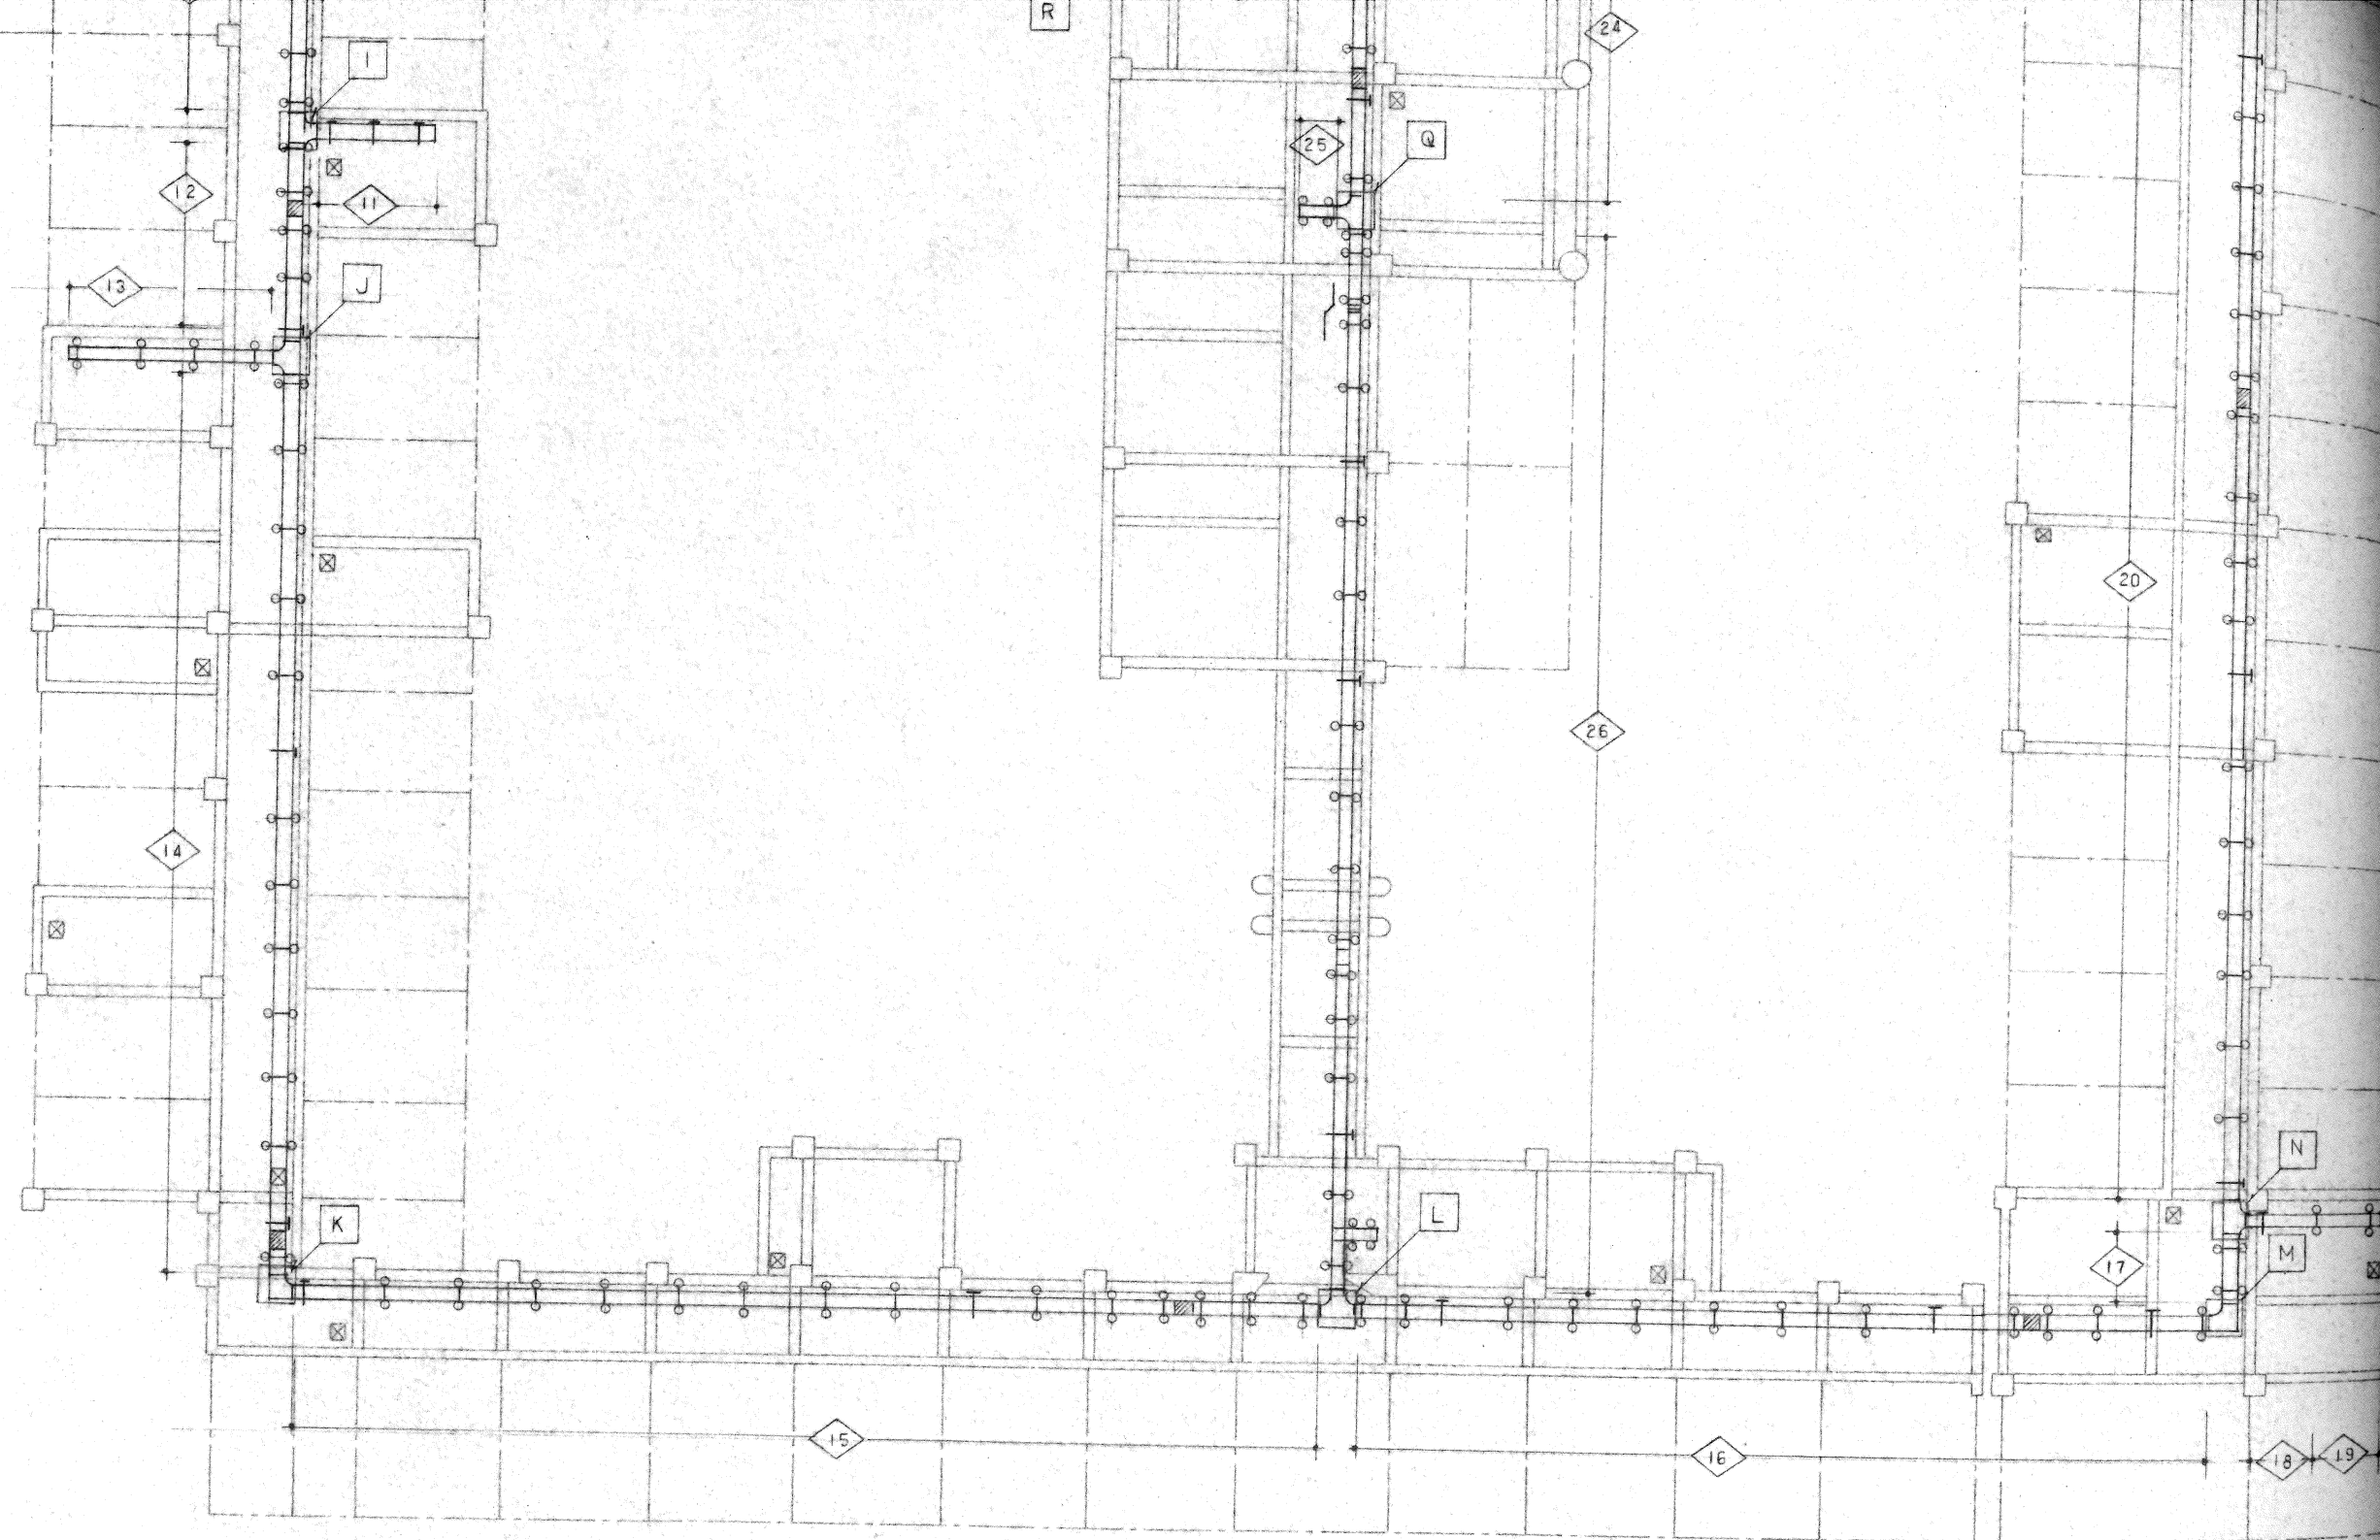


ピット階

左下

右上

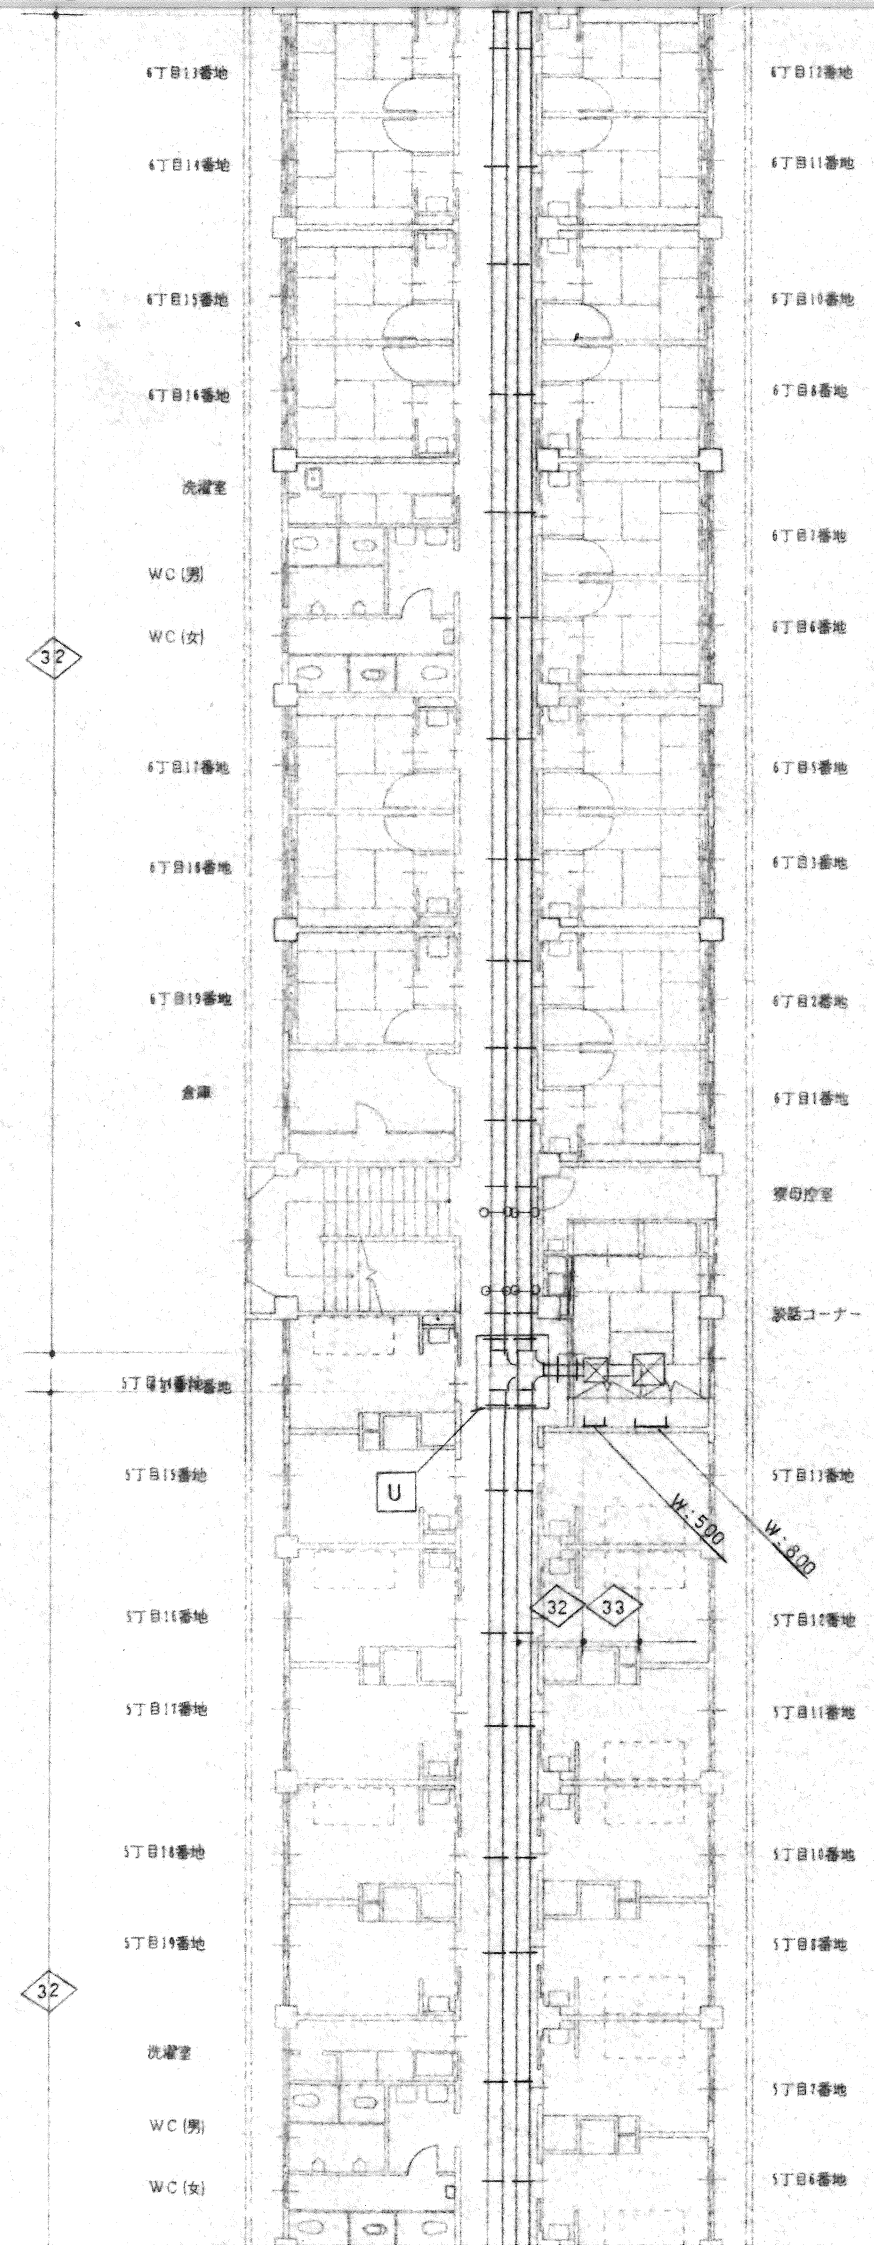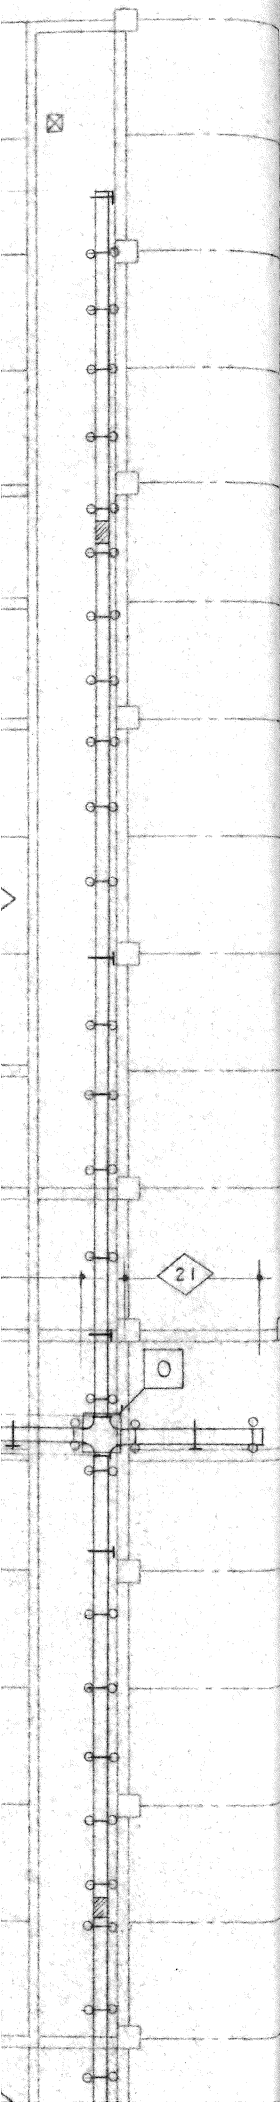

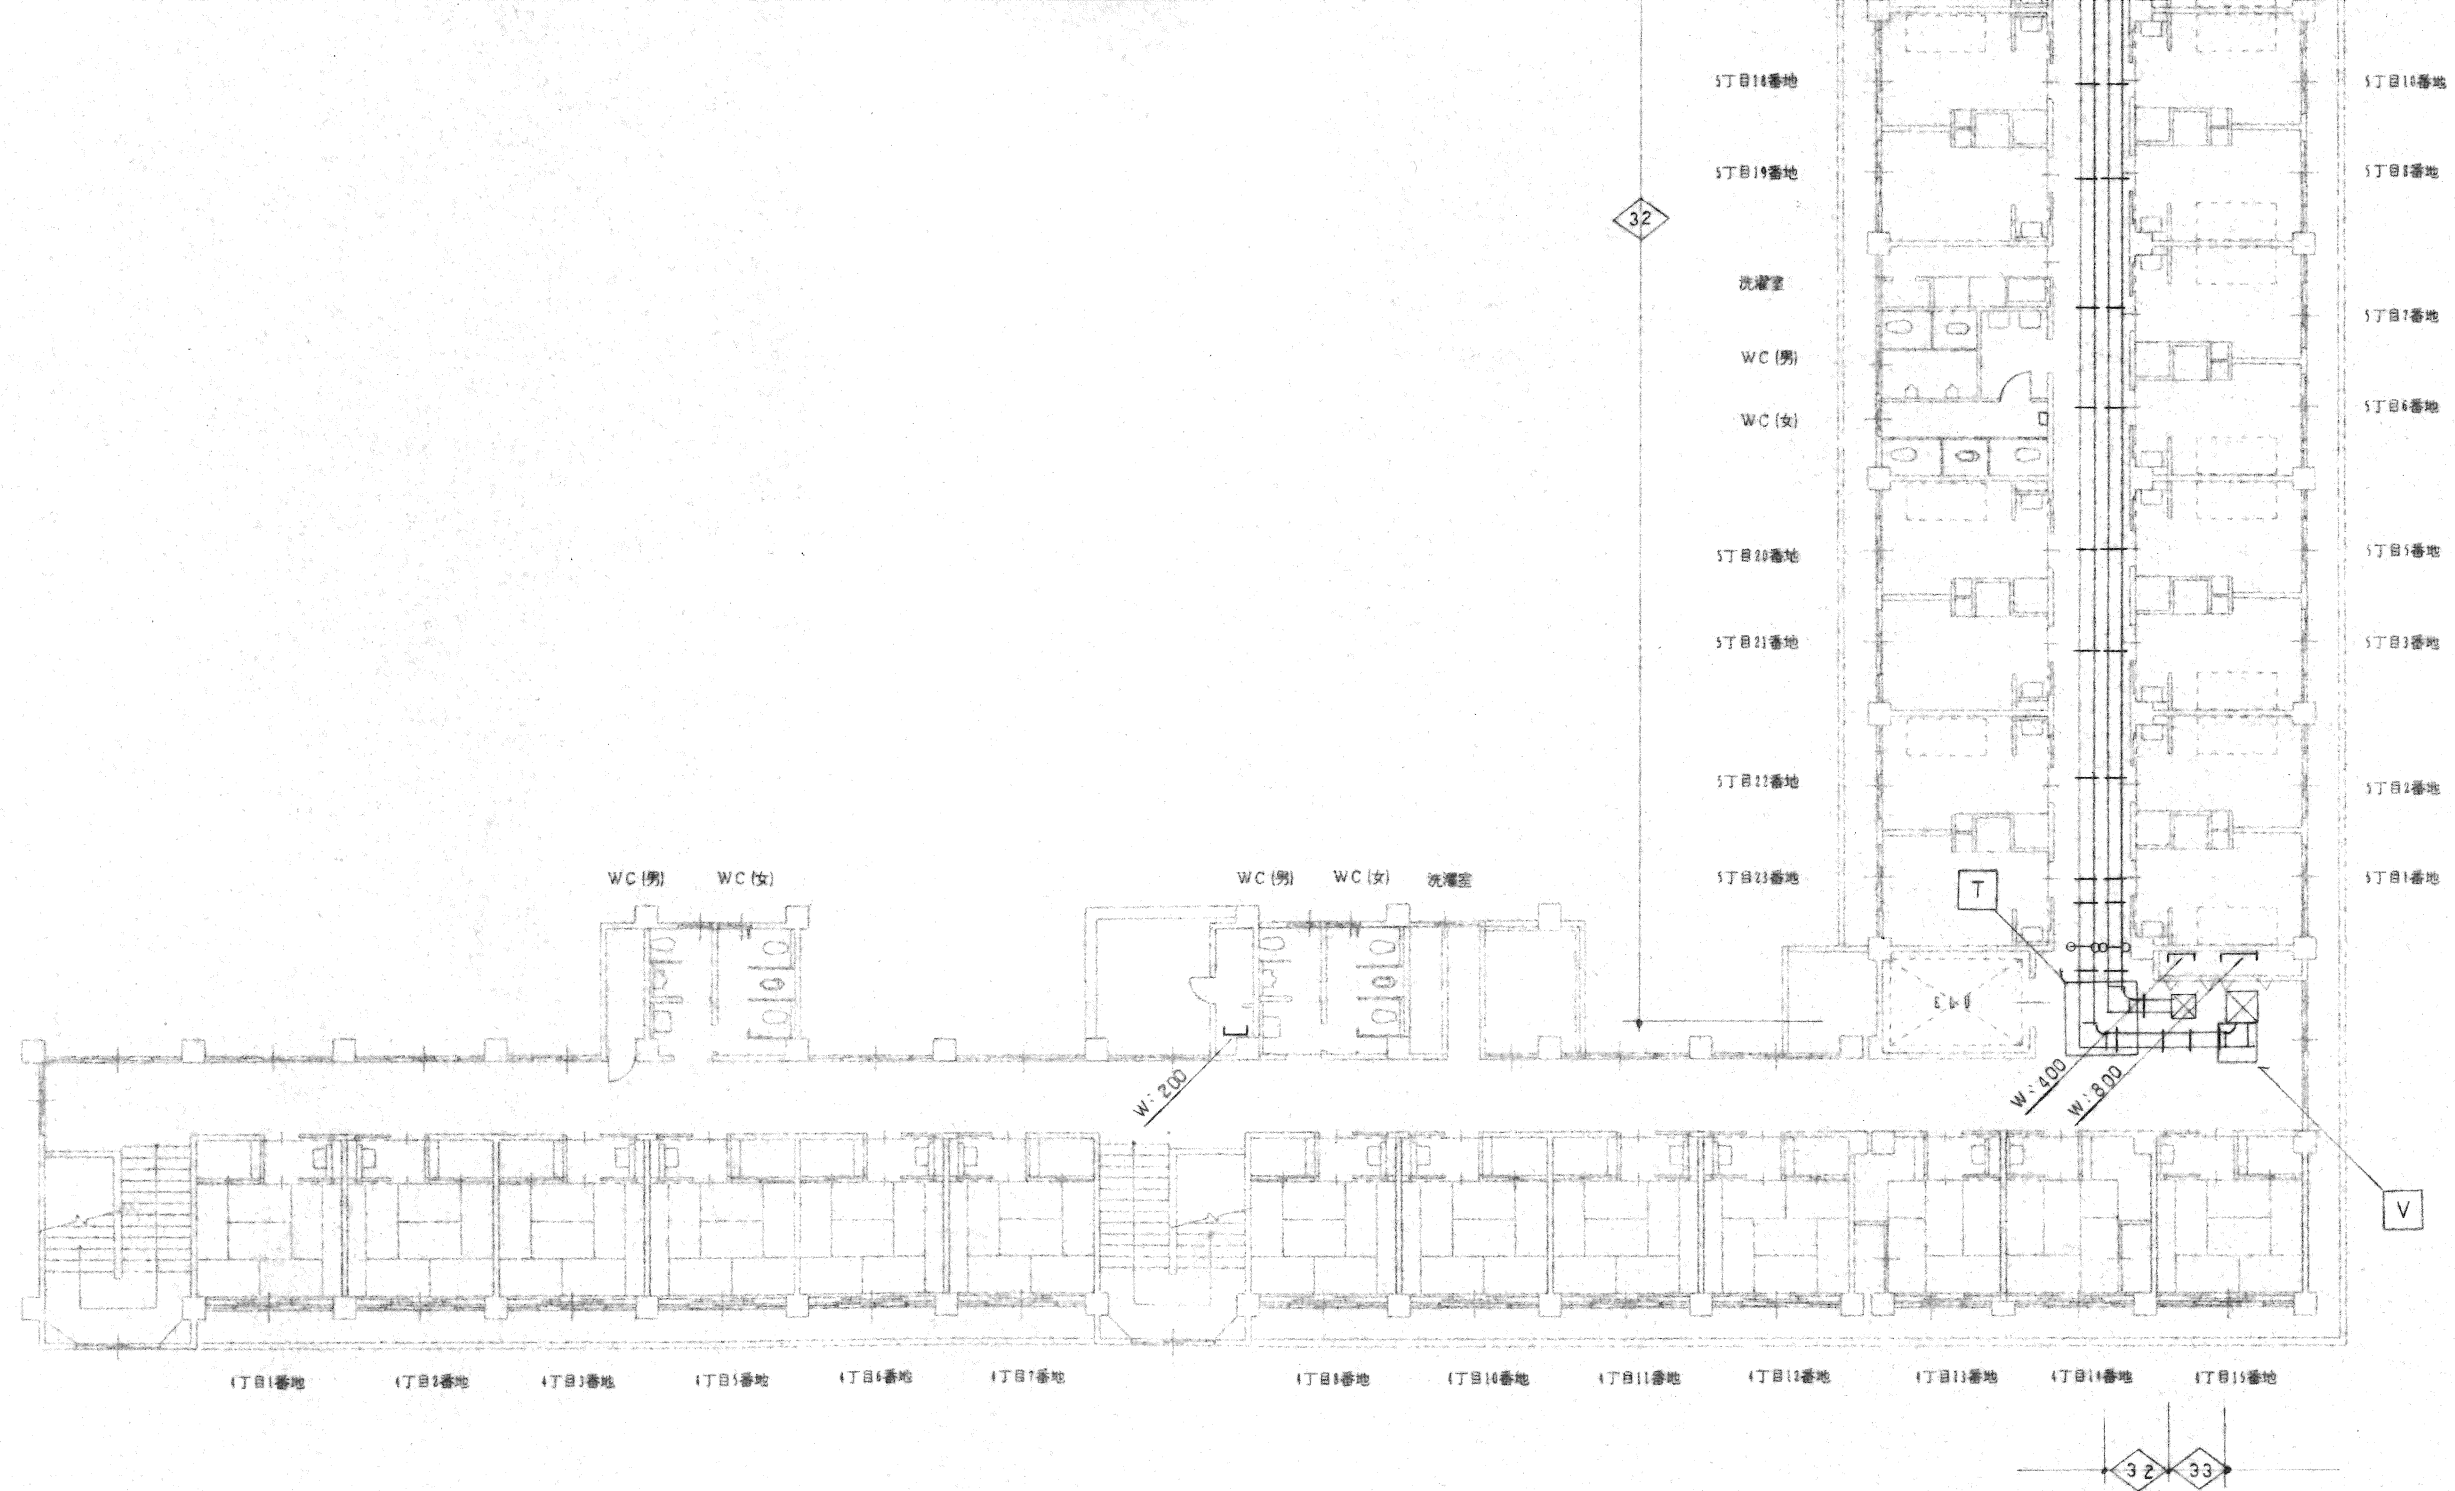

2 階

県立養護老人ホーム母来寮改築 電気設備工事			設計番号 E - 6/3
完成図			図面番号 E - 6
ケーブルラック設備図 ピット階-2階			縮尺 S = 1/20
検図	担当	製図	設計年月日 H. 5. 11.
新陽・北村共同企業体			右下